

Projet Énergie Est

Rapport supplémentaire No.3
Annexe volume 1B
Cartes dépliantes – NB

Juin 2015




Remis à:
Le secrétaire
Office national de l'énergie
517 10th Ave SW
Calgary, Alberta T2R 0A8

LISTE DES ANNEXES

Annexe de la demande vol. 12E-17	Tronçon du Nouveau-Brunswick – Carte générale – Révision (Feuille 17)
Annexe de la demande vol. 12E-18	Tronçon du Nouveau-Brunswick – Carte générale – Révision (Feuille 18)
Annexe de la demande vol. 12L-85	Tronçon du Nouveau-Brunswick – Section Edmundston Carte détaillée du tracé – Révision (Feuille 67)
Annexe de la demande vol. 12L-86	Tronçon du Nouveau-Brunswick – Section Grand Falls Carte détaillée du tracé – Révision (Feuille 68)
Annexe de la demande vol. 12L-87	Tronçon du Nouveau-Brunswick – Section Plaster Rock Carte détaillée du tracé – Révision (Feuille 69)
Annexe de la demande vol. 12L-88	Tronçon du Nouveau-Brunswick – Section Napadogan Carte détaillée du tracé – Révision (Feuille 70)
Annexe de la demande vol. 12L-89	Tronçon du Nouveau-Brunswick – Section Cumberland Bay Carte détaillée du tracé – Révision (Feuille 71)
Annexe de la demande vol. 12L-90	Tronçon du Nouveau-Brunswick – Section Hampton Carte détaillée du tracé – Révision (Feuille 72)

Annexe de la demande vol. 12E-17

**Tronçon du Nouveau– Carte générale–
Révision (Feuille 17)**

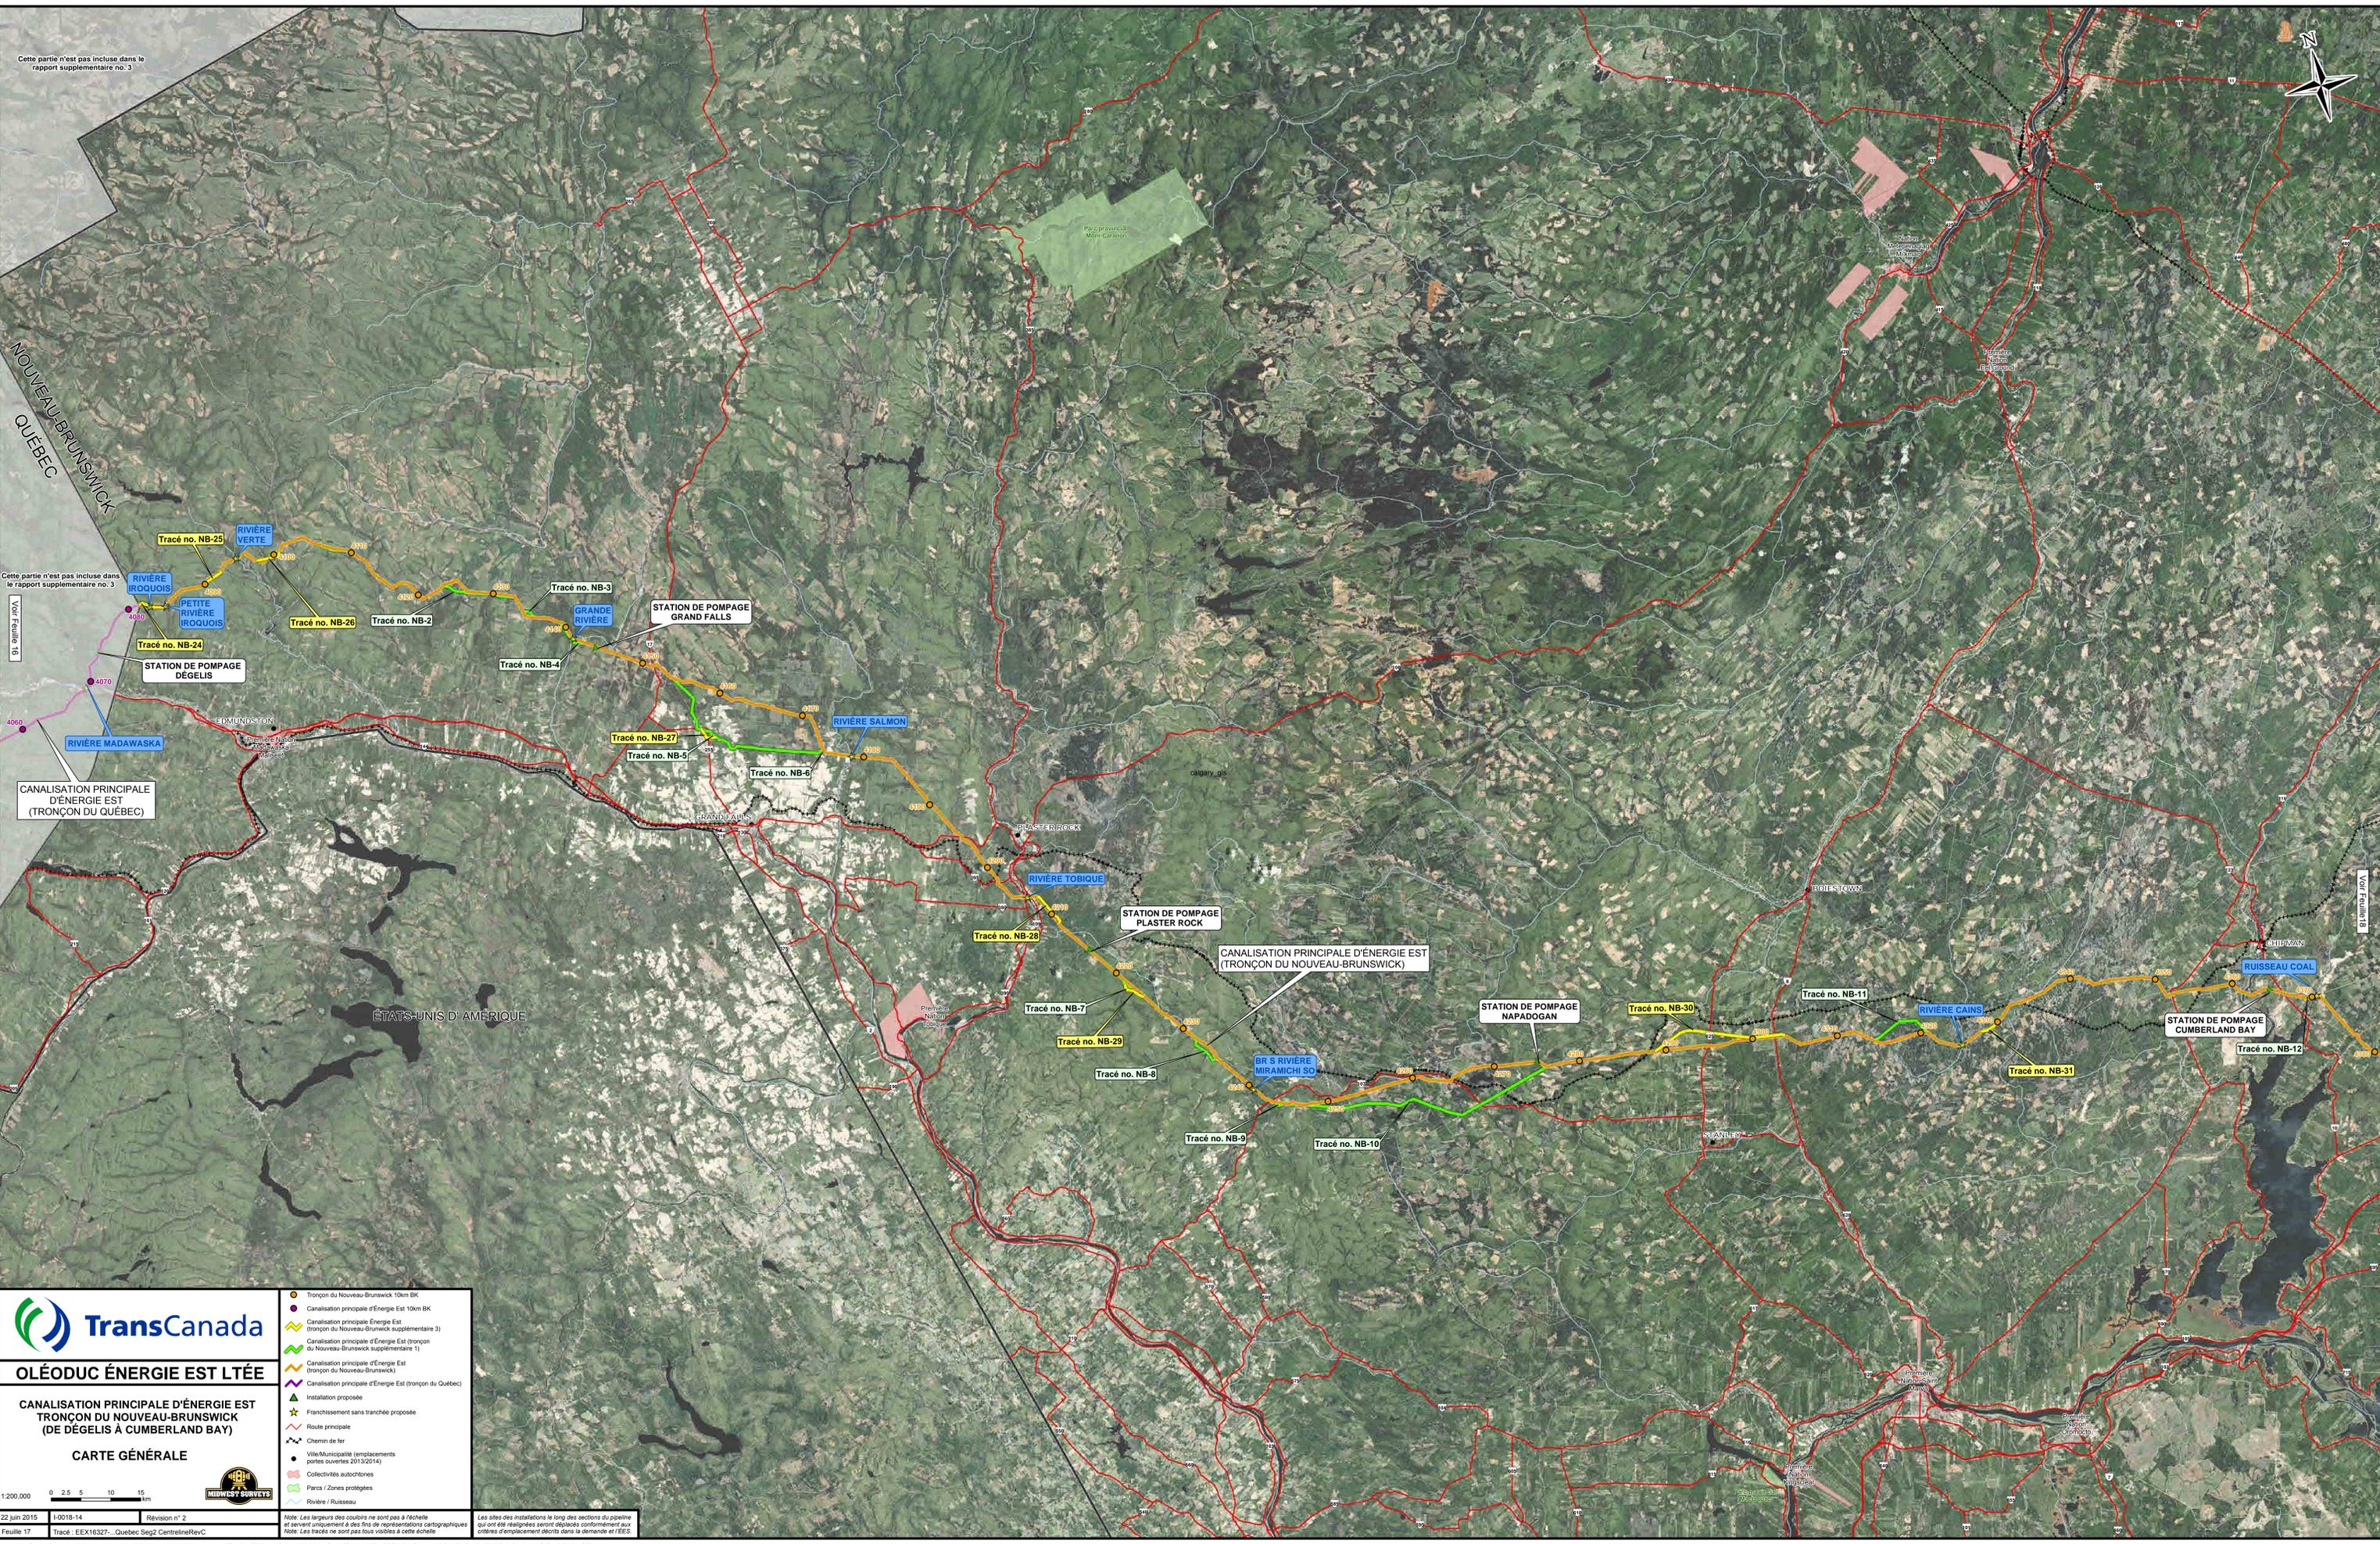

Cette partie n'est pas incluse dans le rapport supplémentaire no. 3

Cette partie n'est pas incluse dans le rapport supplémentaire no. 3

TransCanada

OLÉODUC ÉNERGIE EST LTÉE

CANALISATION PRINCIPALE D'ÉNERGIE EST TRONÇON DU NOUVEAU-BRUNSWICK (DE DÉGELIS À CUMBERLAND BAY)

CARTE GÉNÉRALE

1:200 000 0 2.5 5 10 15 km

22 juin 2015 I-0018-14 Révision n° 2
Feuille 17 Tracé : EEX16327...Québec Seg2 SentinelleRVC

Note: Les largeurs des couloirs ne sont pas à l'échelle et seront uniquement à des fins de représentations cartographiques. Note: Les tracés ne sont pas visibles à cette échelle.


