


Le 2° belvédère est situé sur une crête rocheuse non propice à l'installation d'un sondage.

Sondage 15 : 5 m à l'ouest du gros pin no. 519  
Excavation arrêtée à 90 cm sur de grosses racines entrecroisées.

Sondage 16 : Au coin S-W de la zone humide centrale.

D. la céramique fut découverte à 15 cm de profondeur de la limon brun-rose. Aussi pièces de kaolin (pneuau-tuyau) et pièces métalliques.

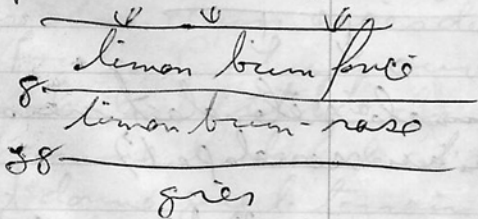


Sondage 17 : à 30 m à l'est du sondage 16 et 10 m à l'ouest du gros pin (no. 393)  
à 4 m au sud de la zone humide.

L'espace entre les points 16 et 17 est trop rocheux pour pratiquer des sondages.

19 novembre 1977 découverte des sites Cett-20 et Cett-7 par René Teresgula

Strati sondage 17

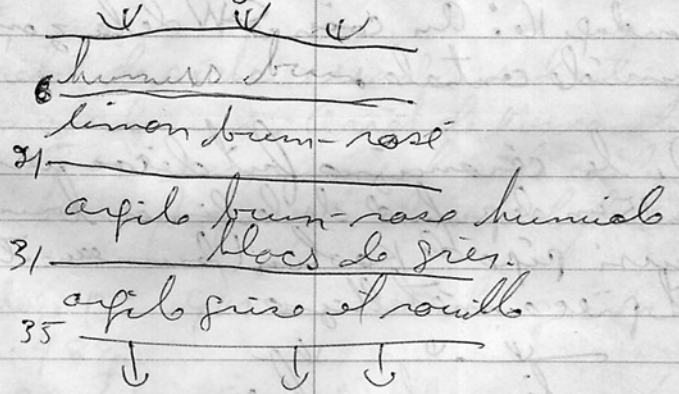

La zone humide s'étendait vers le sud jusqu'au sondage 17

Sondage 18 à 40 m à l'est du sondage 17 à 12 m à l'est du niveau de charge de l'aire humide.