


strati couche 41

(39)

- 5 limon brun noirâtre
- 15 limon brun foncé
- 20 limon brun + ^{pierraille} ~~cailloux~~ grès
- 30 limon brun-rosé avec schiste et blocs de grès.
- 35 silt brun rosé
- 45 silt beige pâle à rouille

Ce ET-71

LE PUITS

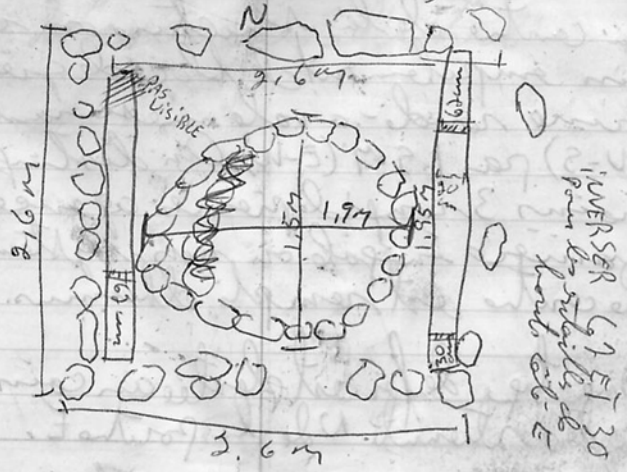

(40)

Un carré de pierres de grès alignées mais non cimentées mesure 2,6 m de côtés sur ses 4 faces.

Deux pièces de bois se touchent à l'intérieur du carré ^(E-W) et mesurent 1,95 m de long par 20 cm de large. Equariss sur 2 faces. Des encoches de longueurs inégales à chaque bout concourent d'une pierre à l'autre indiquant un assemblage probable. Des gros clous ronds se touchent de l'encoche à l'extrémité N de la poutre E.

Au centre de la structure on retrouve un empilement de blocs de grès en forme rond-ovale mesurant 1,5 m (N-S) par 1,9 m (E-W). On distingue au moins 3 rangs de pierres agencées de manière irrégulière ou non systématique. Le centre est rempli d'humus.

Une tige de fer est plantée au coin NE près de l'extrémité N de la poutre E.