

Annexe 3

Document présenté au MPO qui compare
les empiètements d'une variante à l'autre.





PROPOSITION INITIALE RÉVISÉE (octobre 2010)



TRAIT ROUGE = HAUT DE L'ENROCHEMENT À
13.5m

SCÉNARIO À 13.5m (empiètement de 10m dans le fleuve)



TRAIT ROUGE = HAUT DE L'ENROCHEMENT À
13.5m

SCÉNARIO À 13.5m (empiètement de 10m dans le fleuve)



VERT PÂLE = ZONE DE TRANSITION
VERT FONCÉ = ZONE FONCTIONNELLE

TRAIT ROUGE = HAUT DE L'ENROCHEMENT À
13.5m

SCÉNARIO À 13.5m (empiètement de 10m dans le fleuve)




VERT PÂLE = ZONE DE TRANSITION
VERT FONCÉ = ZONE FONCTIONNELLE

TRAIT ROUGE = HAUT DE L'ENROCHEMENT À
13.5m

TIRETÉ ORANGE = ALTERNATIVE

ALTERNATIVE À 13.5m

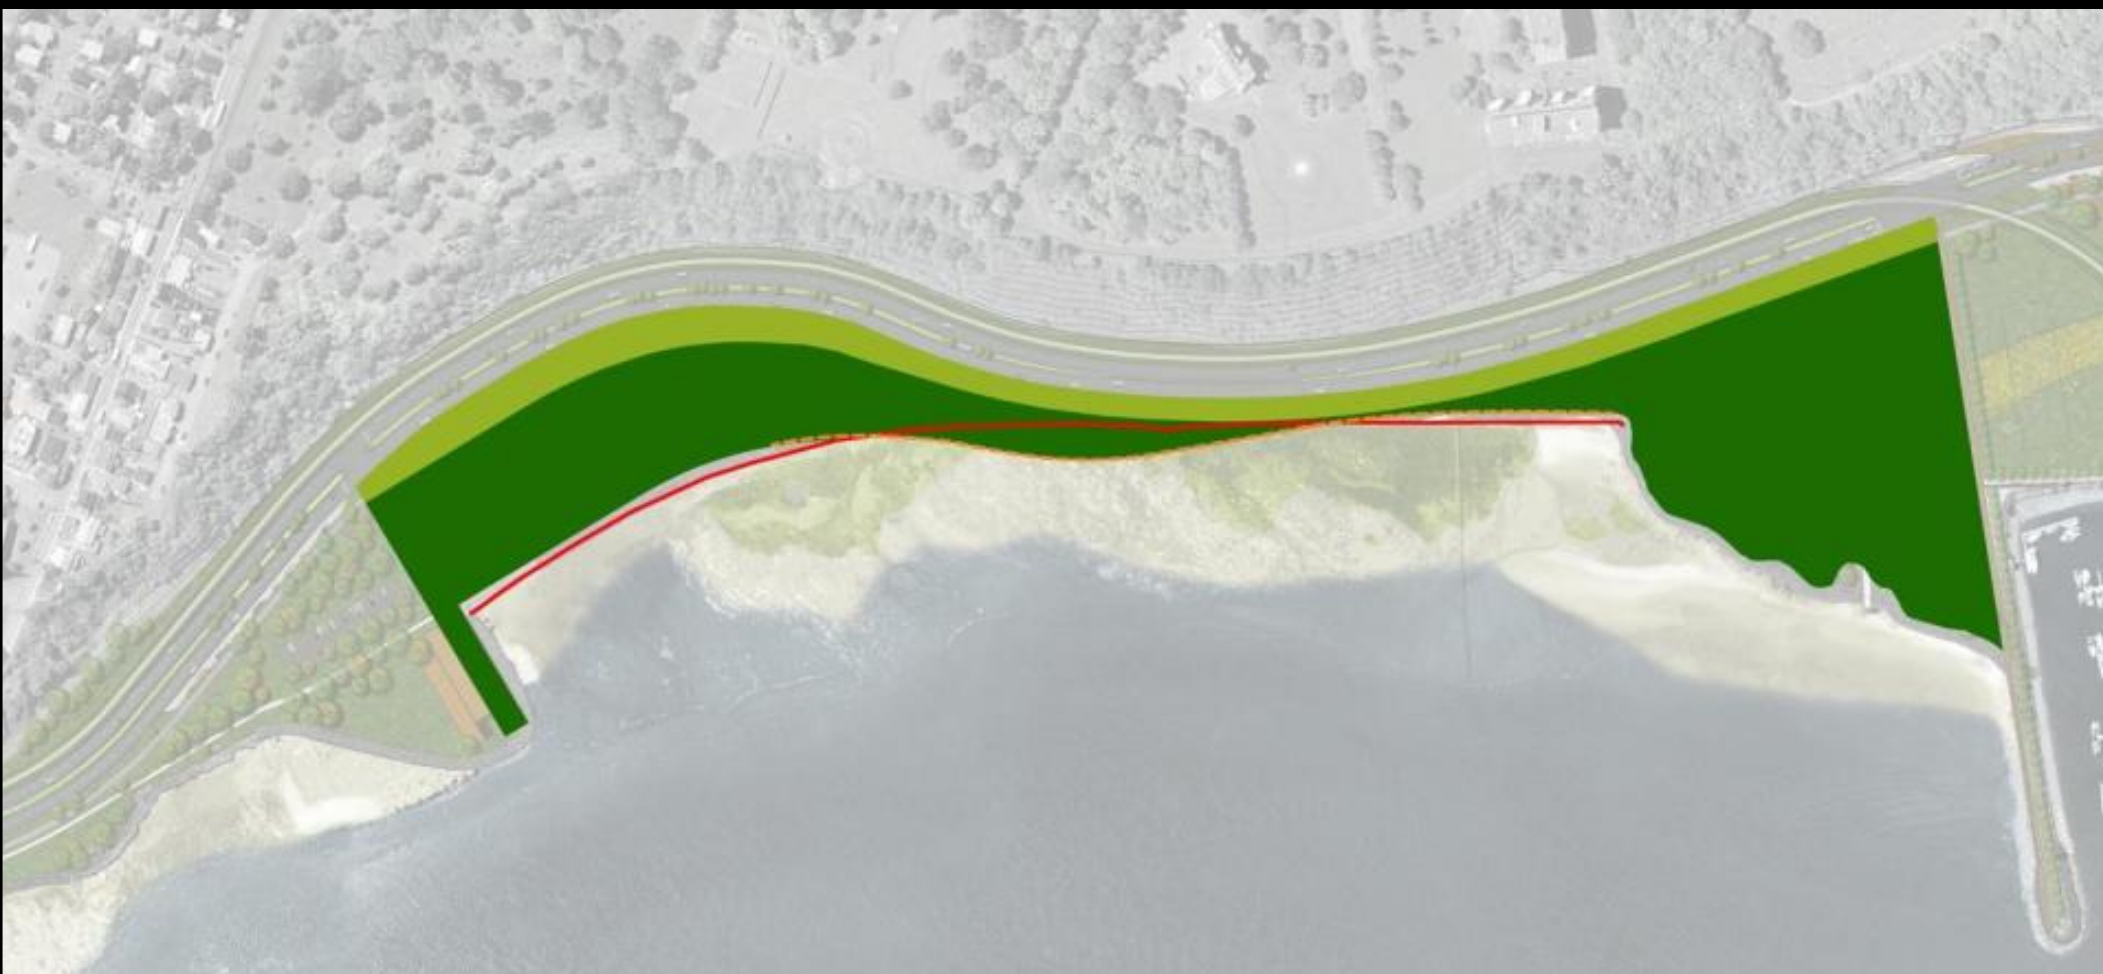


VERT PÂLE = ZONE DE TRANSITION
VERT FONCÉ = ZONE FONCTIONNELLE

TRAIT ROUGE = HAUT DE L'ENROCHEMENT À
13.5m

TIRETÉ ORANGE = ALTERNATIVE

ALTERNATIVE À 13.5m

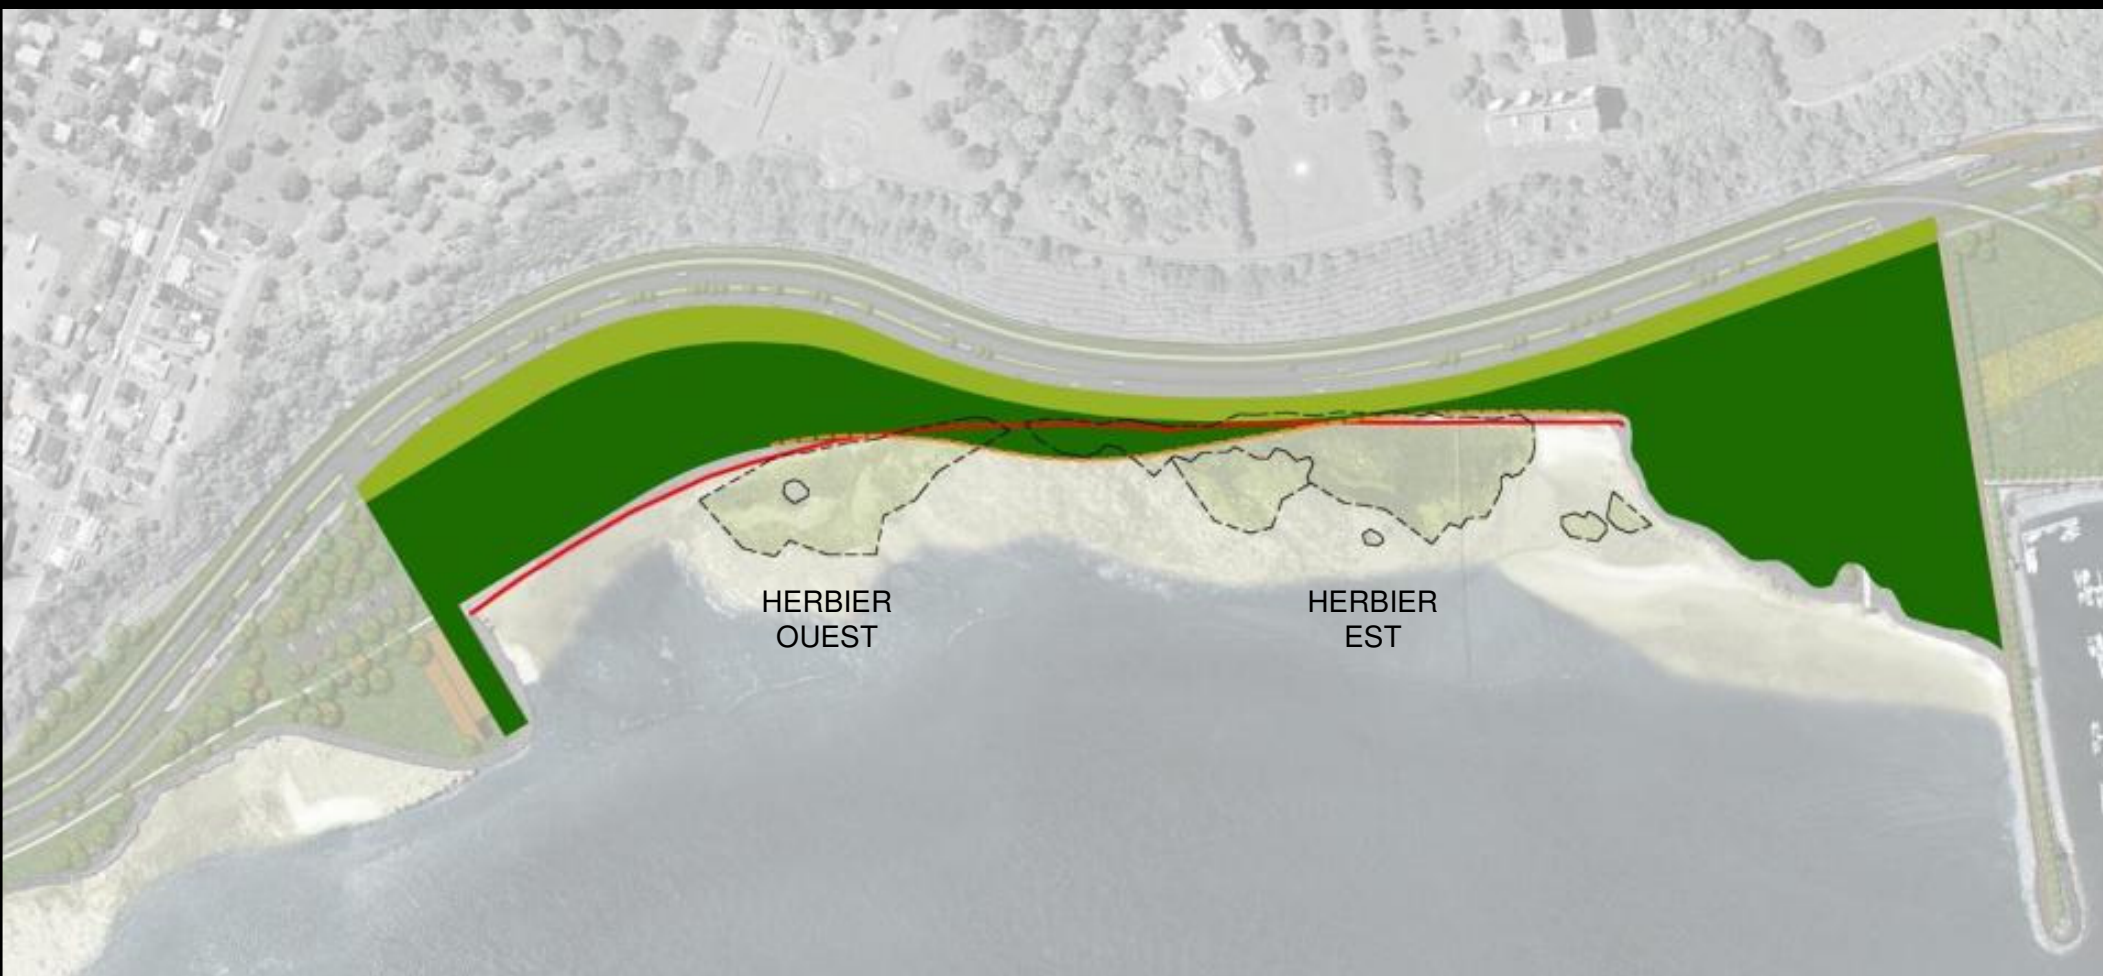

VERT PÂLE = ZONE DE TRANSITION
VERT FONCÉ = ZONE FONCTIONNELLE

TRAIT ROUGE = HAUT DE L'ENROCHEMENT À
13.5m

TIRETÉ ORANGE = ALTERNATIVE

ALTERNATIVE À 13.5m



VERT PÂLE = ZONE DE TRANSITION
 VERT FONCÉ = ZONE FONCTIONNELLE

TRAIT ROUGE = HAUT DE L'ENROCHEMENT À 13.5m

TIRETÉ ORANGE = ALTERNATIVE

ALTERNATIVE À 13.5m – MESURE DE L'EMPIÈTEMENT



BAS DE
L'ENROCHEMENT

ALTERNATIVE À 13.5m – MESURE DE L'EMPIÈTEMENT



BAS DE
L'ENROCHEMENT

ALTERNATIVE À 13.5m – MESURE DE L'EMPIÈTEMENT

CONDITION ACTUELLE:

SUPERFICIE DU MARAIS SAINT-MICHEL (août 2010)

19 676m²

PROPOSITION D'AMÉNAGEMENT:

EMPIÈTEMENT – PROPOSITION INITIALE

10 402m² (53%)

EMPIÈTEMENT – PROPOSITION RÉVISÉE (octobre 2010)

7 777m² (39%)

EMPIÈTEMENT – SCÉNARIO MPO À 13.5m

2604m² (13%)

EMPIÈTEMENT – PROPOSITION RÉVISÉE (janvier 2011)

3931m² (20%)

ÉCART: ±1300m²
(7%)

* TOUTES LES SURFACES SONT APPROXIMATIVES

TABLEAU RÉCAPITULATIF