

Légende

|                      |  |
|----------------------|--|
| Emprise déjà acquise |  |
| Corridor déposé      |  |
| Corridor proposé     |  |
| Limite de propriété  |  |

Impact du déplacement du tracé  
Tableau comparatif


|                    | Propriété<br>Camp Ozaman   | Propriété<br>Chasses aux<br>Sangliers inc. | Chemin Bernard           |
|--------------------|----------------------------|--|--------------------------|
| Corridor déposé    | 5 300 m <sup>2</sup> (1)   | 1 600 m <sup>2</sup> (3)                   | 7 900 m <sup>2</sup> (4) |
| Corridor proposé   | 5 700 m <sup>2</sup> (1+2) | 2 000 m <sup>2</sup> (3+5)                 | 7 900 m <sup>2</sup> (4) |
| Impact additionnel | 400 m <sup>2</sup>         | 400 m <sup>2</sup>                         | 0 m <sup>2</sup>         |

Unité administrative  
Direction Générale  
de Montréal et de l'Ouest  
  
Direction de l'Outaouais  
Service des Projets


|                                 |           |           |
|---------------------------------|-----------|-----------|
| Route                           | Tronçon   | Section   |
| 323                             | 01        | 090       |
| Route                           | Tronçon   | Section   |
| Feuillet cartographique         | Latitude  | Longitude |
| 31G15                           | 45°58'30" | 74°54'00" |
| Municipalité                    | Code      |           |
| Lac-des-Plages, M               | 80130     |           |
| St-Émile-de-Suffolk, M          | 80125     |           |
| Municipalité régionale de comté | Code      |           |
| Papineau                        | 800       |           |
| Circonscription électorale      | Code      |           |
| Papineau                        | 532       |           |
| Centre de services              | Code      |           |
| Papineauville                   | 71        |           |
| Cadastre                        | Code      |           |
| Canton D'Addington              | 06-0520   |           |
| Canton de Suffolk               | 06-0480   |           |
| Circonscription foncière        | Code      |           |
| Papineau                        | 75        |           |

Titre  
**Proposition d'aménagement**  
  
Description  
**Corridor proposé au  
Bureau d'Audiences Publiques  
sur l'Environnement**

|            |                         |     |
|------------|-------------------------|-----|
| 2004-05-03 | Prédictions demandées   |     |
| Date       | Modifications (nature)  | Par |
| 2004-04-23 | Date d'émission du plan |     |

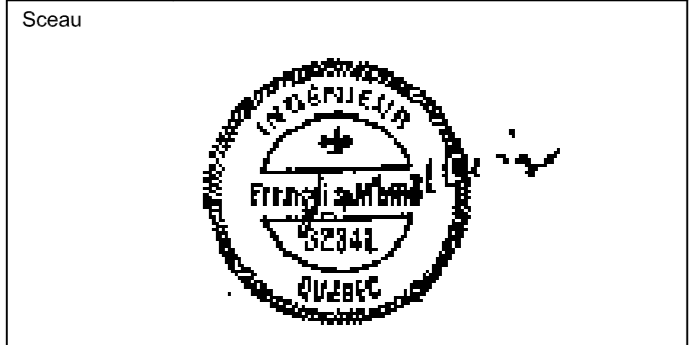

préparé par: François Maille ing.  
Gestionnaire autorisé  
  
Maroun Shāneen ing.

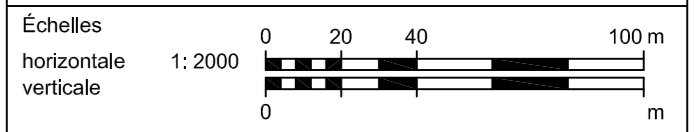

Équipe technique

Identification du contrat

Identification du projet  
**20-6671-9705**

Identification technique

Identification de regroupement  
**CT20-6671-9705**

|   |   |
|---|---|
| 1 | 1 |
|---|---|