




Échangeur initial de l'étude d'impact de Juin 2005
Échangeur de l'Addenda 2, Juin 2006

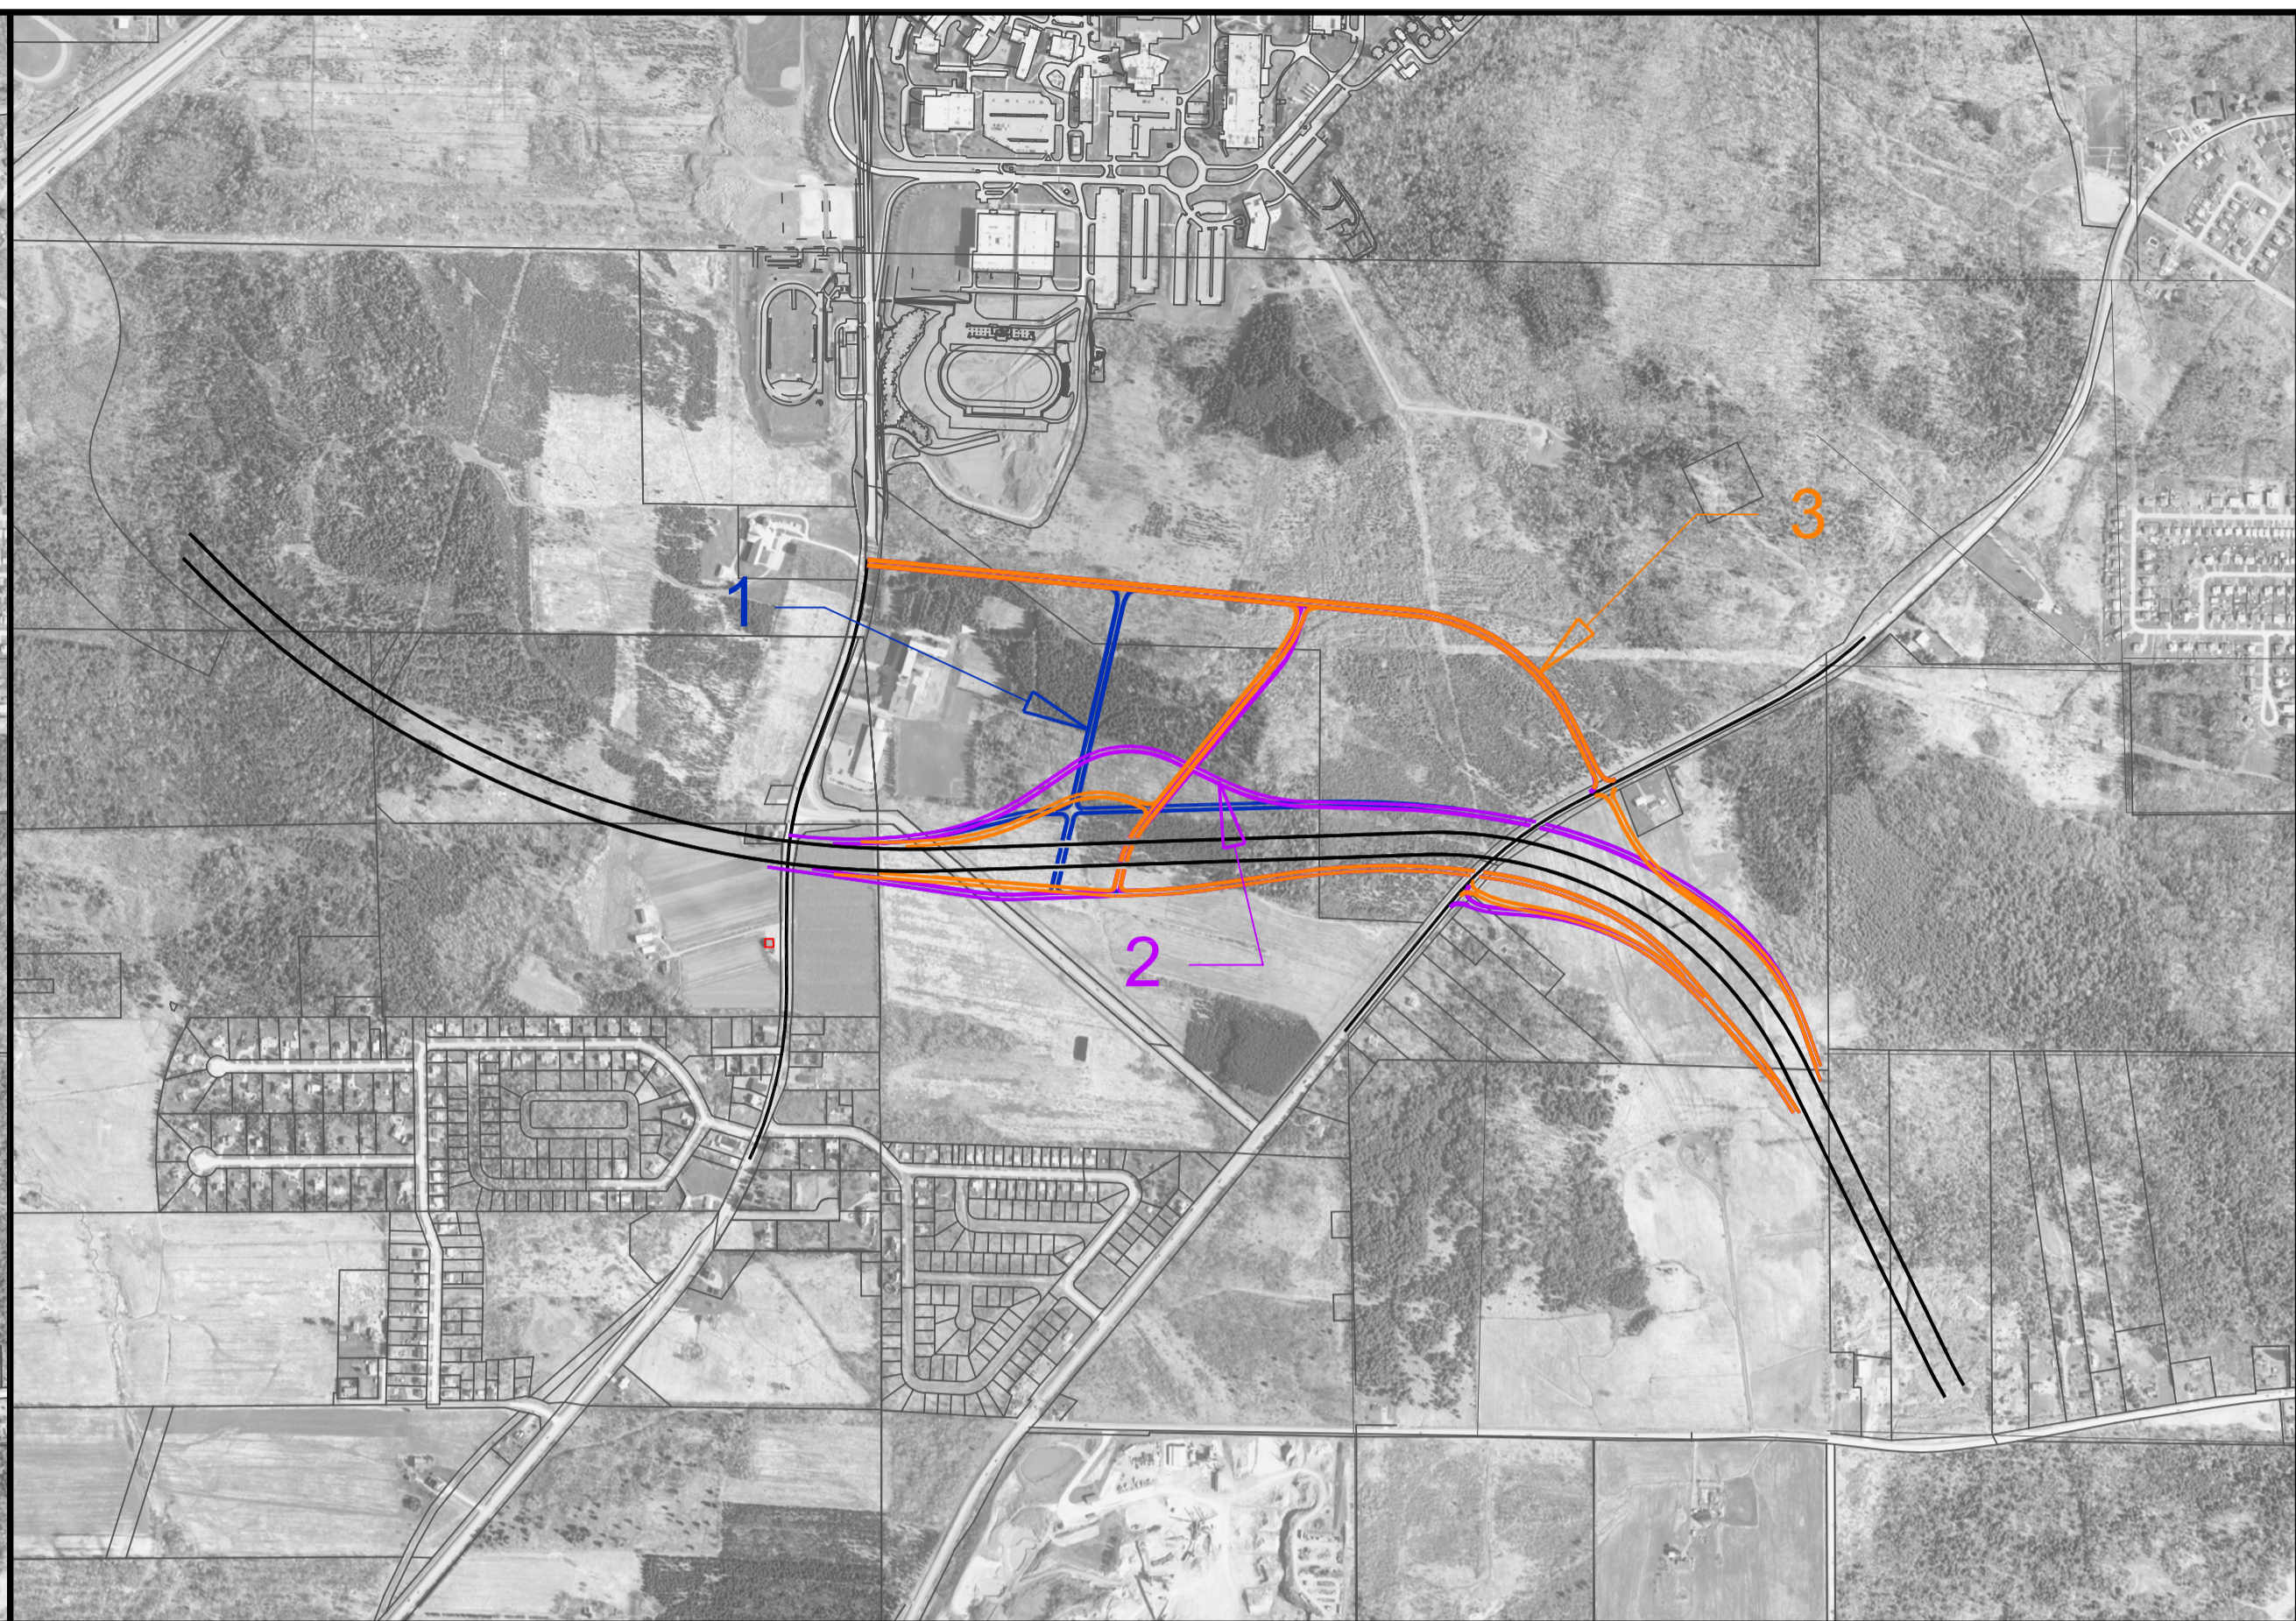

Scénario 1 Scénario 2 Scénario 3

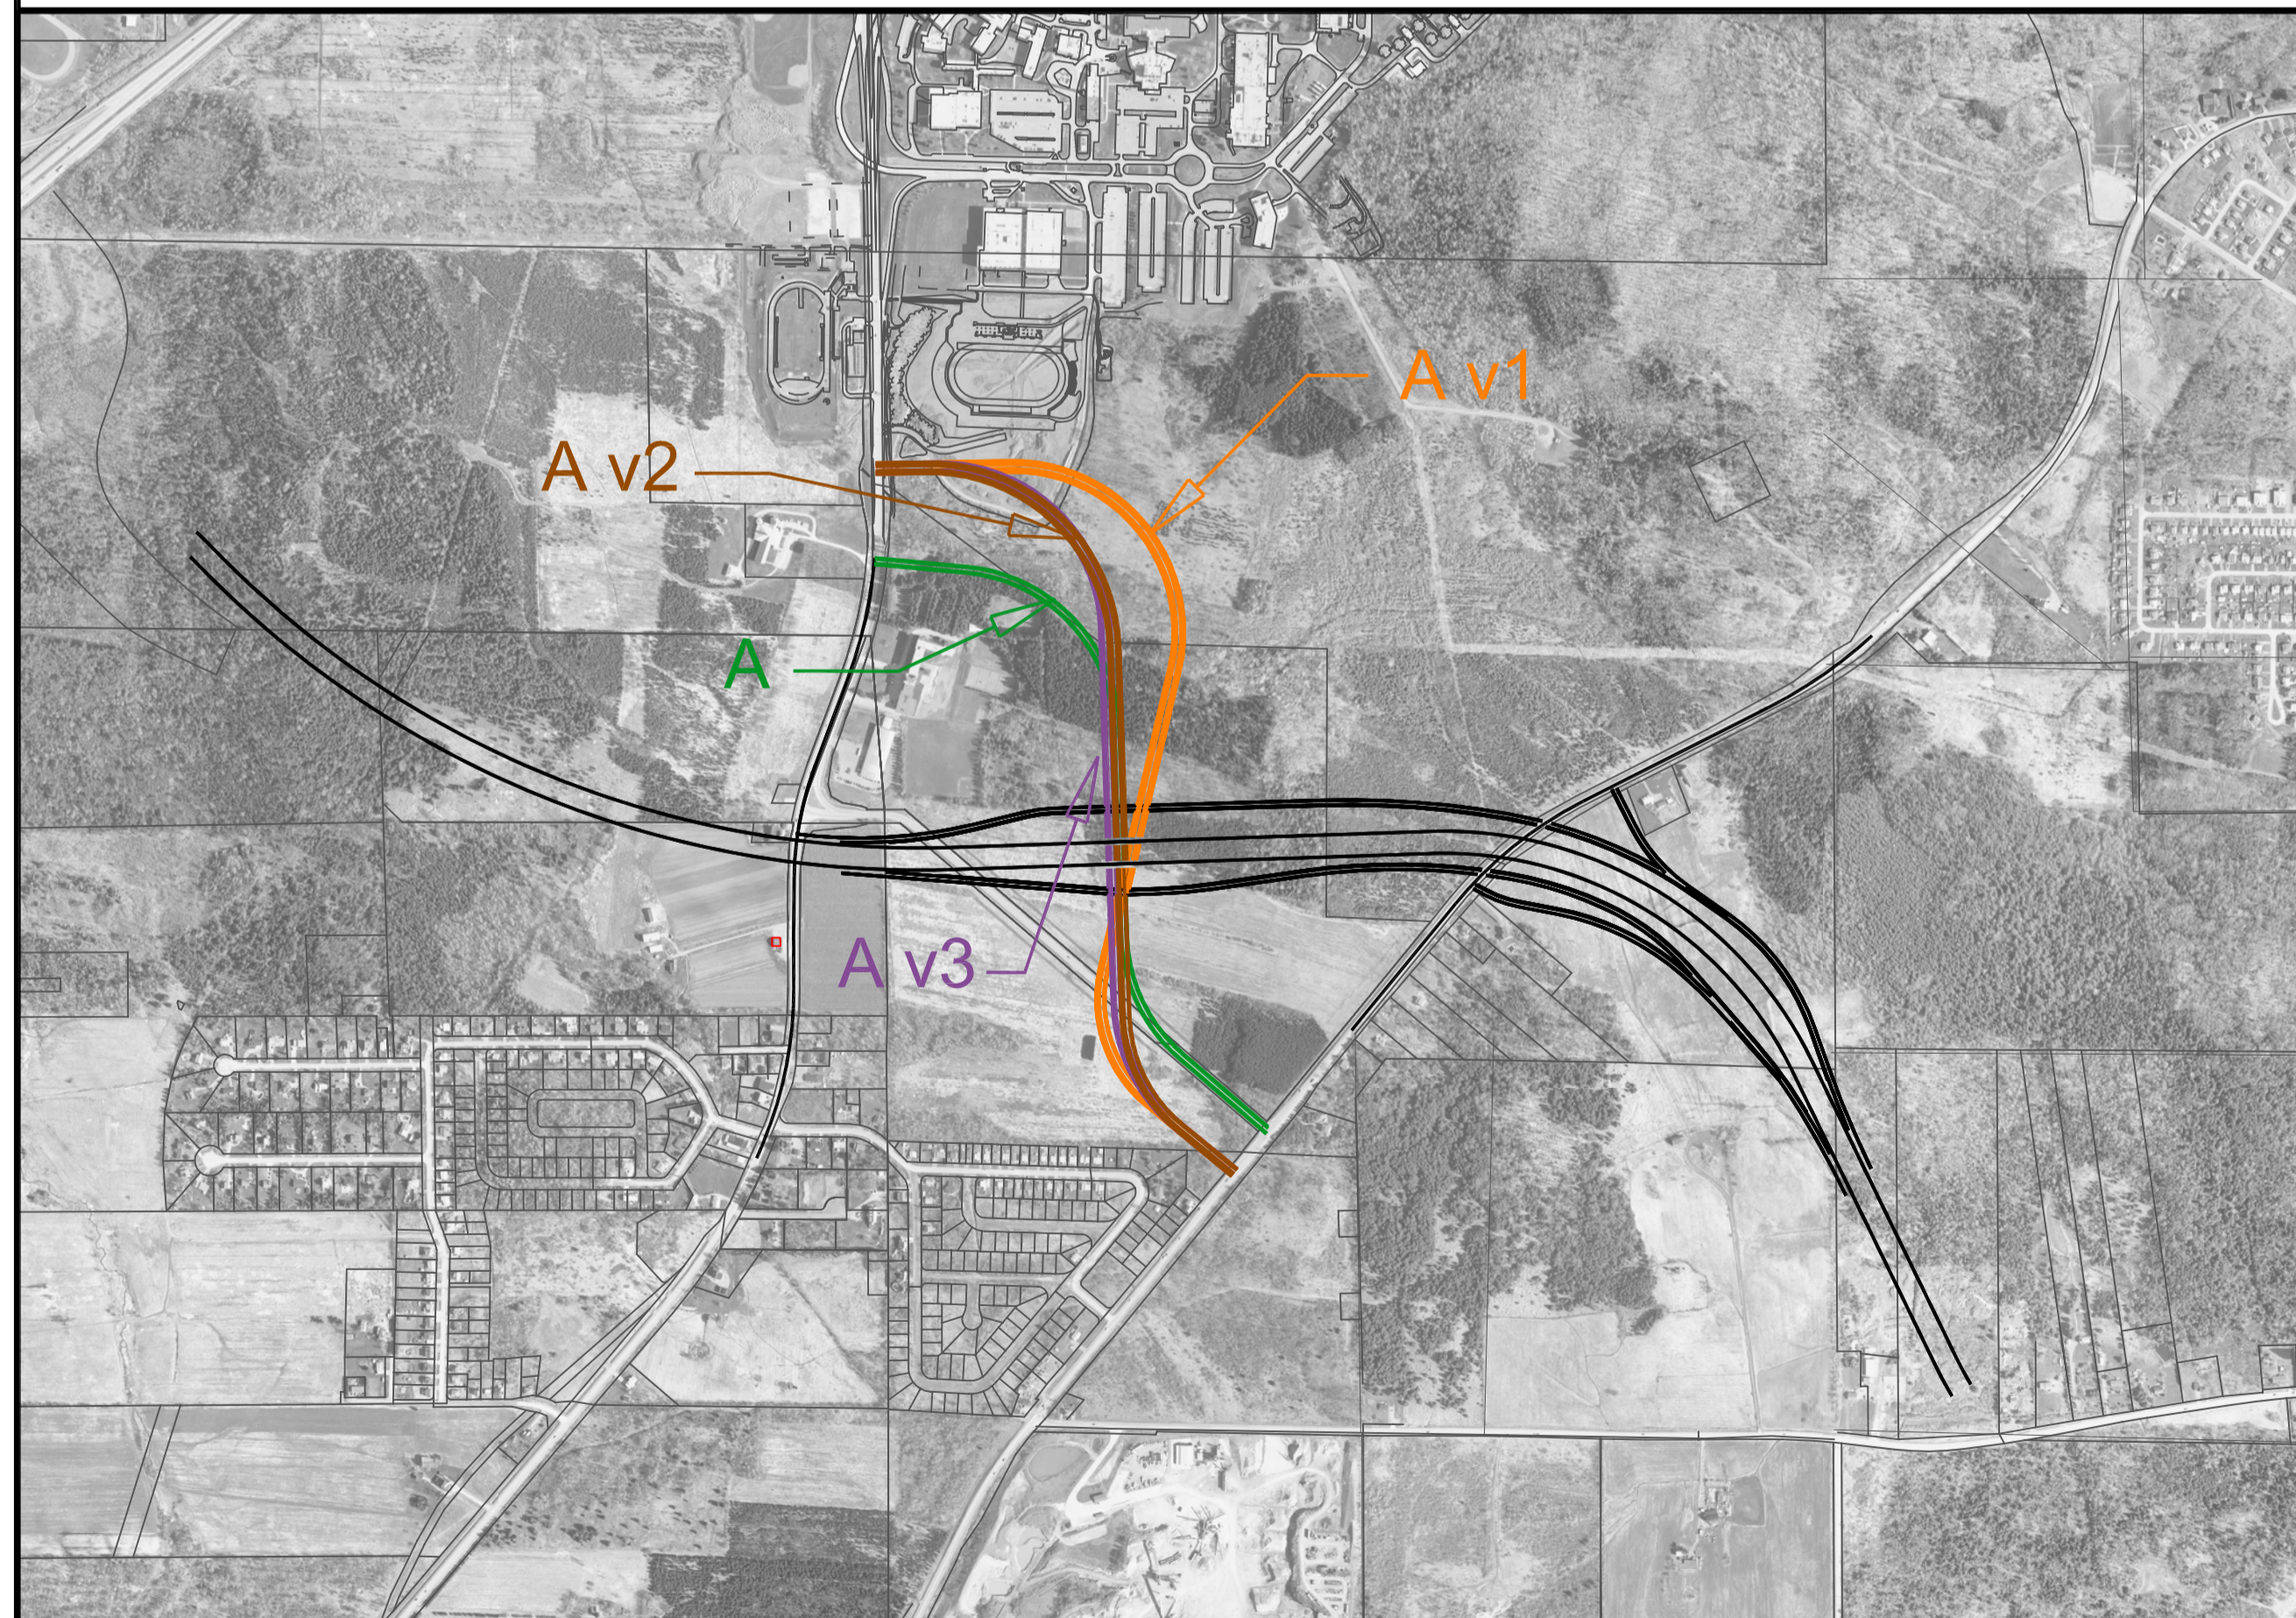

Scénario A Scénario A v1 Scénario A v2 Scénario A v3

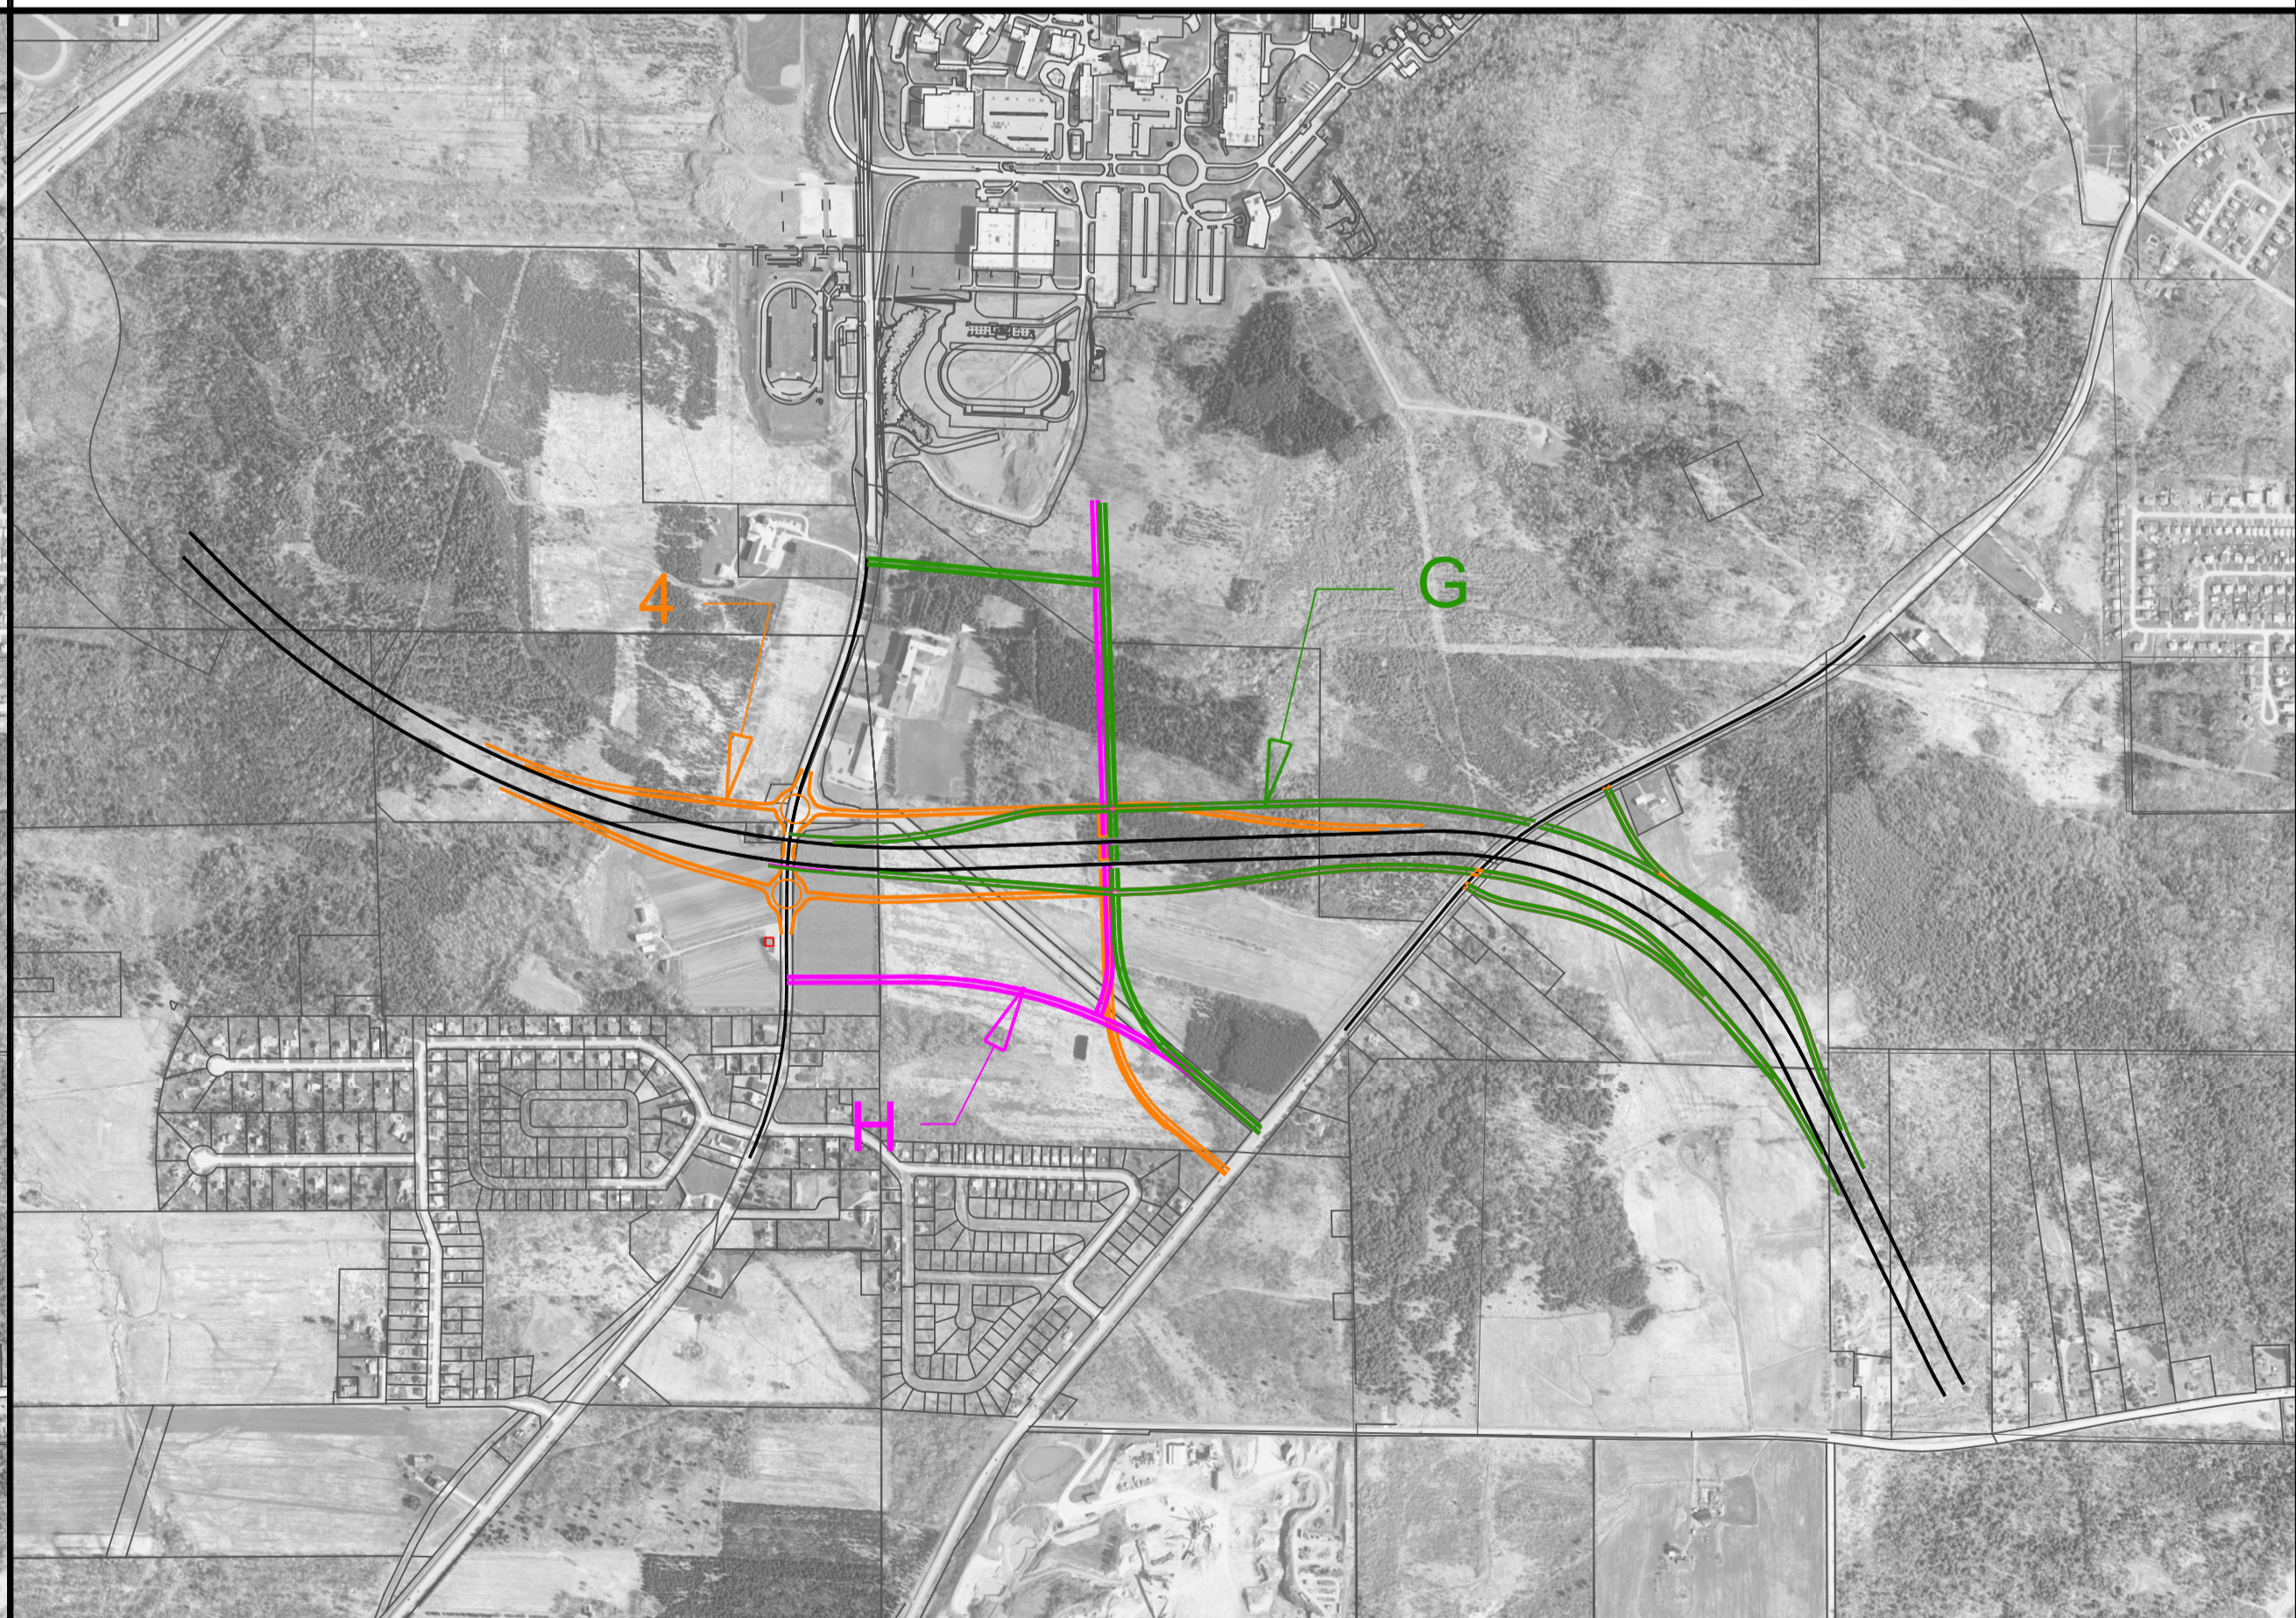

Scénario 4 Scénario G Scénario H

AAAA-MM-JJ	Modifications (nature)	Par
Date d'émission du plan		
Sceau		
préparé par:		
Équipe technique		
Transports Québec		
Unité administrative Direction Générale de Montréal et de l'Ouest Direction de l'Estrie Service des Projets		
Titre Analyse comparative des scénarios d'échangeurs des route 216 et ch. Dunant		
Échelles horizontale 10 000 verticale 10 000		
Identification technique		
Identification de regroupement		