


Nouveau profil abaissé de 0,60 m, chaînage 4+280

Plan 1

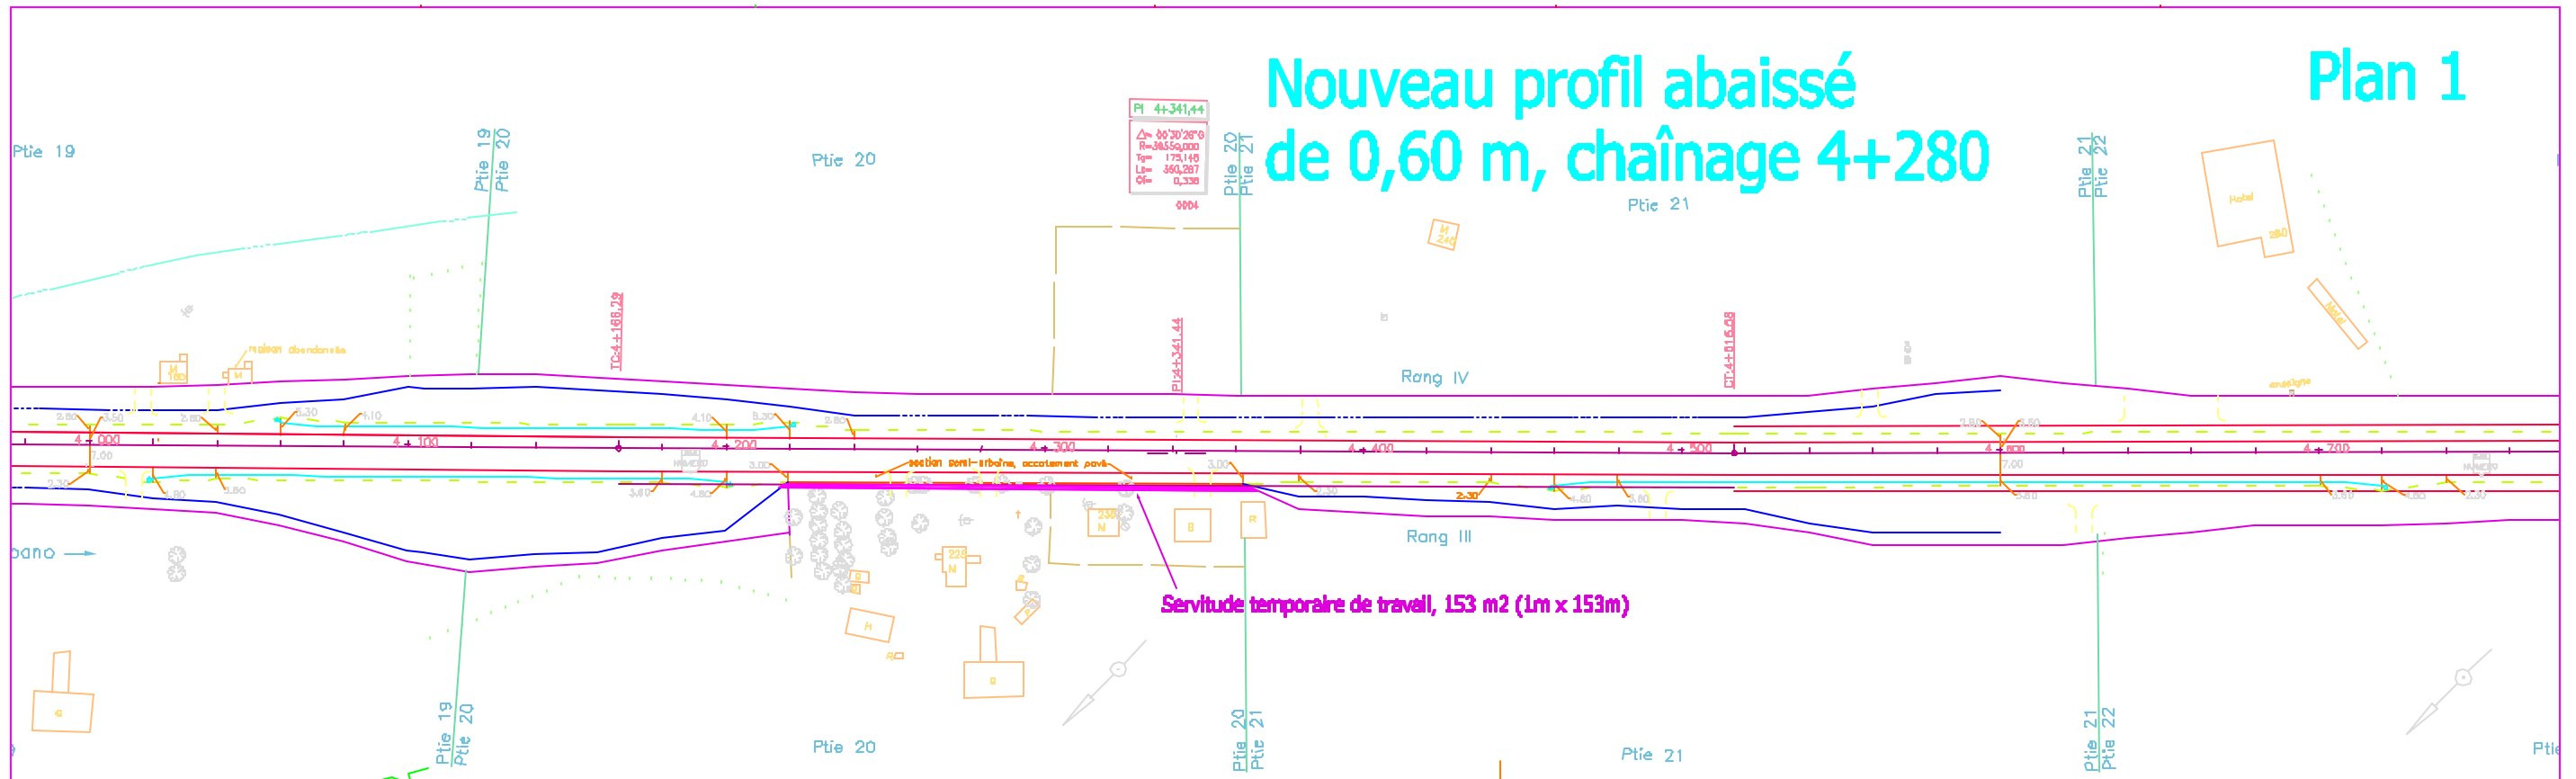

PRÉLIMINAIRE
2002-04-22

