

Projet d'amélioration du réseau routier à Vaudreuil-Dorion
Suite du mémoire
John Burcombe

ANNEXE G

Chaînage général de la rivière Quinchien



Fondé sur PR-5.1, Annexe 1, partie 2 et DQ-1.1, Annexe 5

Notes:

- le kilométrage utilise deux points de repère de DQ-1.1, Annexe 5, le pont Floralties et face à André-Chartrand. En amont de ce dernier, le kilométrage en suivant la rivière ne concorde pas avec le chaînage des points de repère de DQ-1.1, Annexe 5.
- indication est ajouté des sections où la limite de la bande riveraine selon le plan d'urbanisme de 2002 (DQ-8.1, Annexe 7) n'est plus suivie.
- les indications d'émissaire pluvial sont corrigées.
- actuellement (2007), tel que montré à la Figure 2 du texte principal, le développement « Domaine de la Cité » (Floralties) a avancé jusqu'au km 3,1 et le développement « Rivière de la Cité » s'étend de km 4,15 jusqu'à la rue White.

JB

10 août 2007

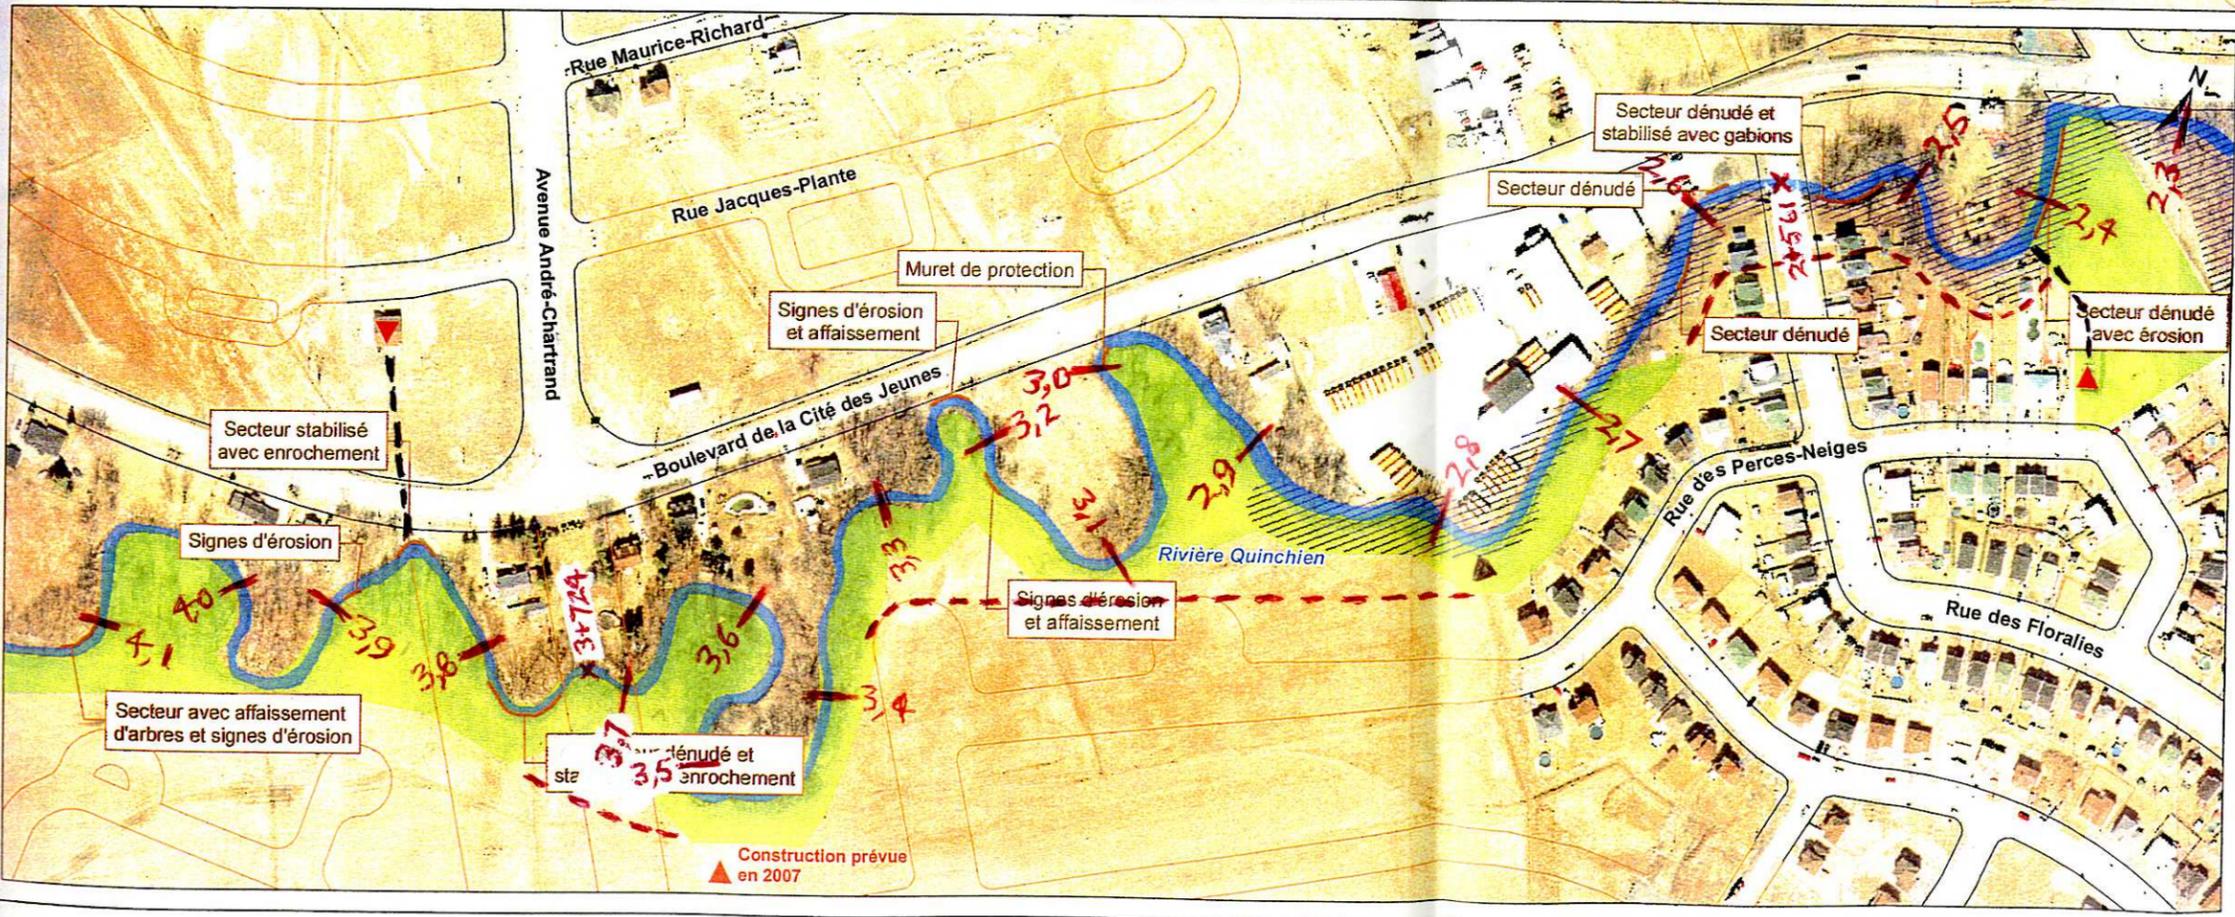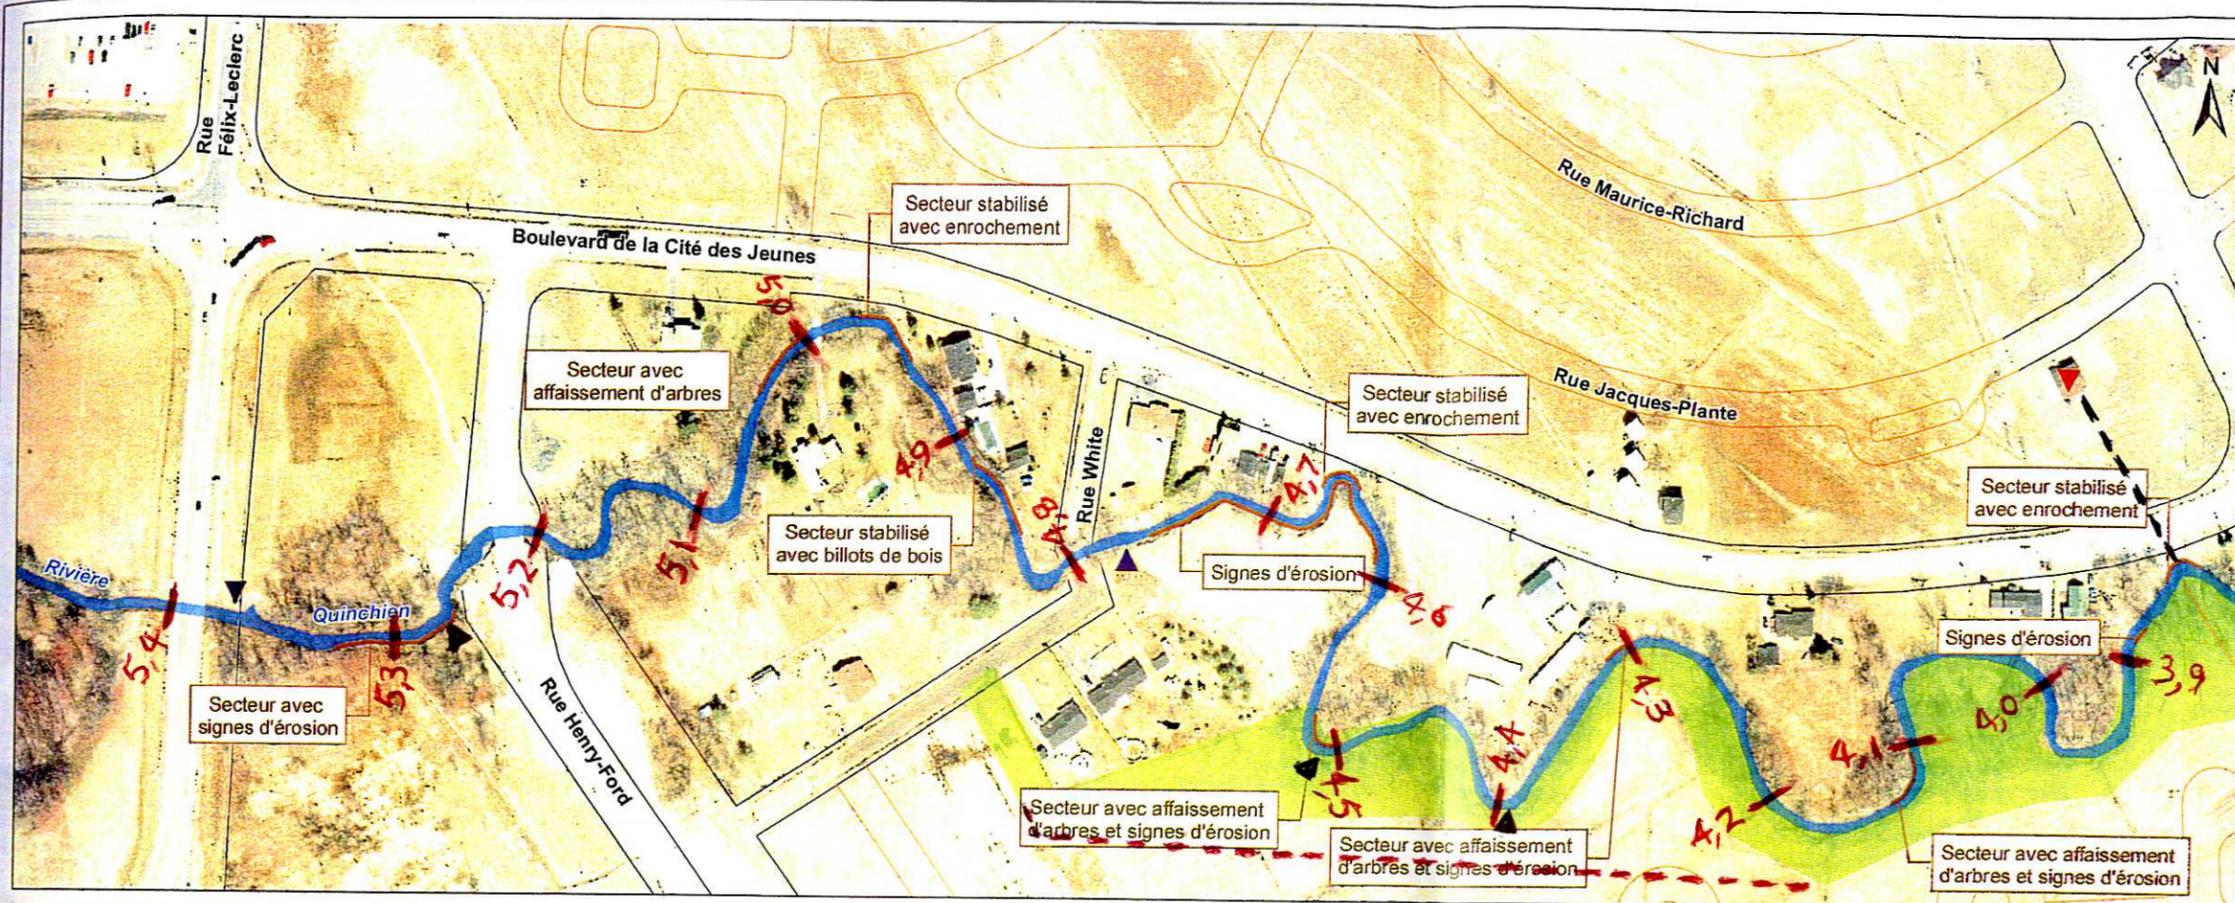

- Milieu physique**
- Rivière Quinchien*
 - /// Zone inondable**
- Milieu humain**
- Zonage public (parc projeté)
 - ▼ Poste de pompage
 - ▼ Émissaire pluvial sans poste de pompage
- Réseau routier**
- Rue existante
 - Rue projetée
 - - - Limite de la bande riveraine, plan d'urbanisme 2002

Notes :

- * Parcours et largeur du lit photointerprétés
- ** Tel qu'elle apparaît à la réglementation municipale

Amélioration du réseau artériel de la Ville de Vaudreuil-Dorion
Étude d'impact sur l'environnement
Réponses aux questions du MDDEP

Cartographie détaillée de la rivière Quinchien
Chainage général

1 : 3 000
0 30 60 90 m
Projection : MTM, fuseau 8, NAD83

Sources :
Orthophotographies : 261-5027, 262-5027 et 262-5028, CMM (2005)
Fichier autocad : ZONAGE-cad-rén-05-02-03-850510.dwg
Fichier GENIVAR : Reponse_MDDEP_Quinchien.mxd

Janvier 2007
JB 10 août 2007 GENIVAR